

CHRISTIE'S
INTERNATIONAL REAL ESTATE

———— COSTA DEL SOL ————

Floor plans Ref 2502



PLANTA SÓTANO



PLANTA BAJA

CUADRO DE SUPERFICIES


PLANTAS	SUPERFICIE UTIL	SUPERFICIE CONSTRUIDA	TERRAZAS CUBIERTAS	PATIOS Y TERRAZAS DESCUBIERTAS
PLANTA SOTANO	189.07 m ²	224.46 m ²	---	---
PLANTA BAJA	120.41 m ²	138.85 m ²	54.93 m ²	23.70 m ²
PLANTA ALTA	100.20 m ²	125.20 m ²	49.00 m ²	18.67 m ²
PLANTA TERRAZA	12.82 m ²	21.02 m ²	11.58 m ²	140.45 m ²
TOTAL	422.50 m ²	509.53 m ²	115.51 m ²	182.82 m ²
TOTAL SUP. COMPUTABLE		285.07 m ²	8.04 m ²	
TOTAL SUP. COMPUTABLE		293.11 m ²		

PLANOS FINAL DE OBRA DE VIVIENDA UNIFAMILIAR

PLANO N°
C1 01



PLANTA PRIMERA

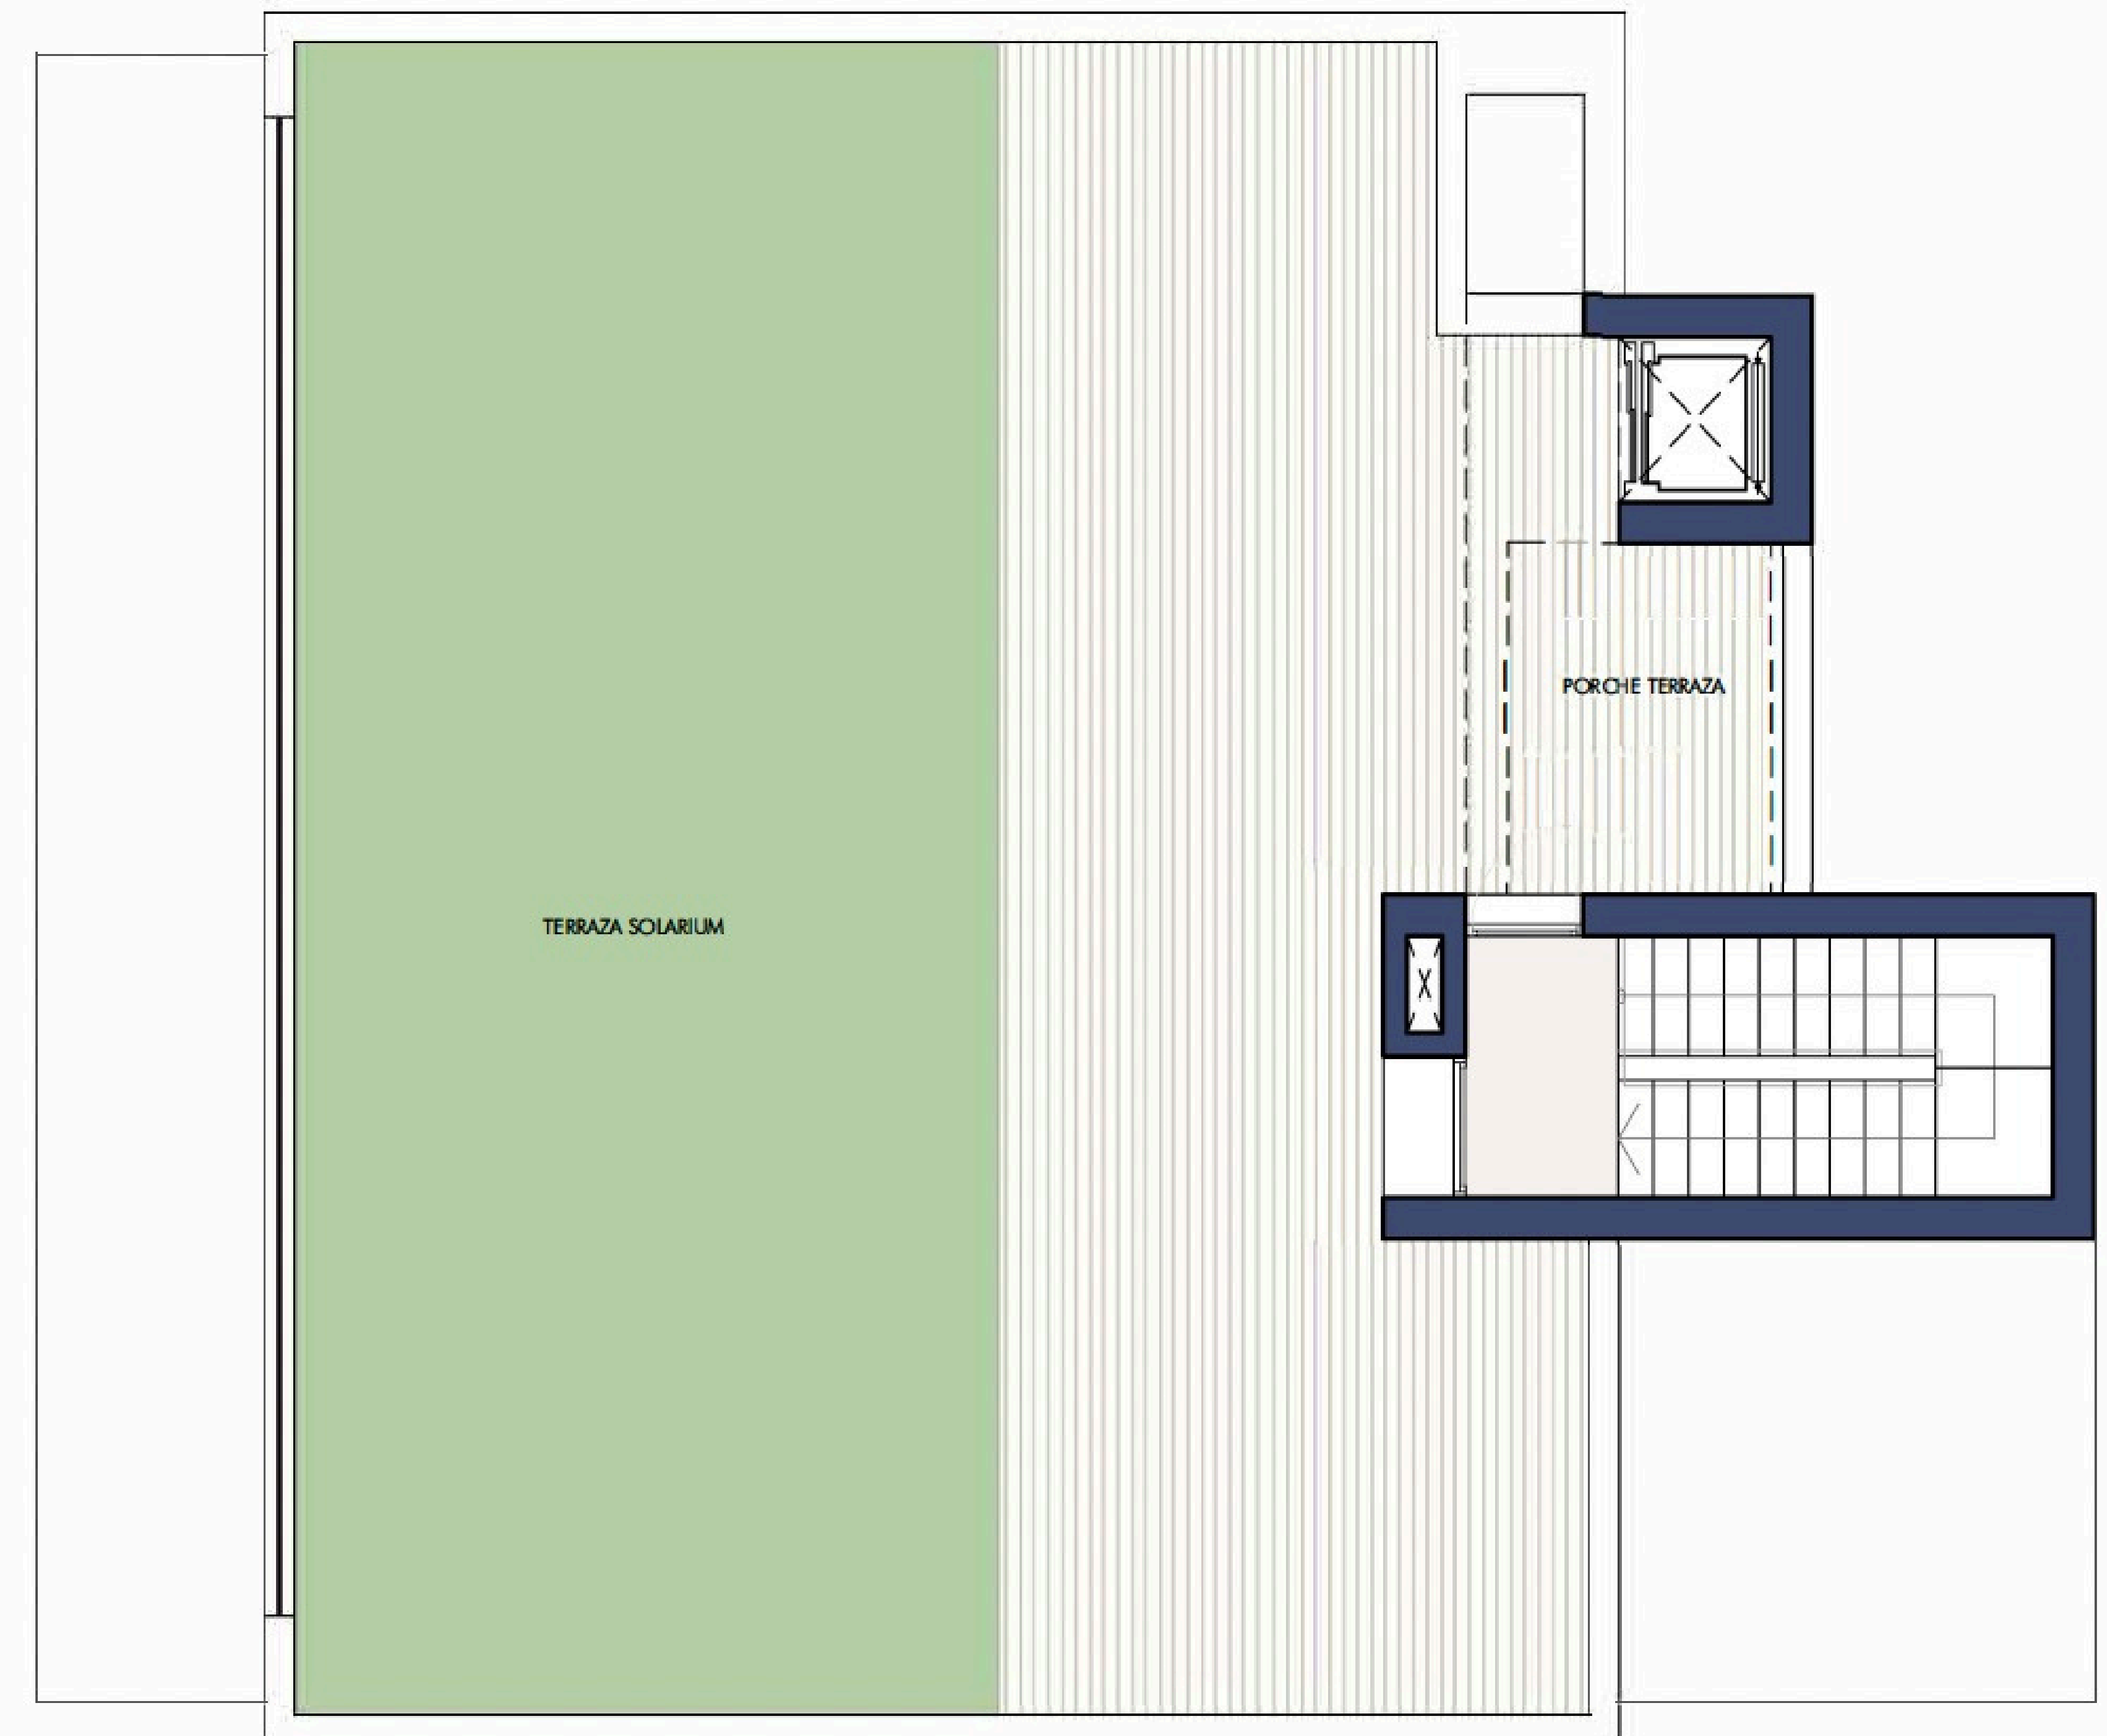


PLANTA TERRAZA

CUADRO DE SUPERFICIES

PLANTAS	SUPERFICIE UTIL	SUPERFICIE CONSTRUIDA	TERRAZAS CUBIERTAS	PATIOS Y TERRAZAS DESCUBIERTAS
PLANTA SOTANO	189.07 m ²	224.46 m ²	---	---
PLANTA BAJA	120.41 m ²	138.85 m ²	54.93 m ²	23.70 m ²
PLANTA ALTA	100.20 m ²	125.20 m ²	49.00 m ²	18.67 m ²
PLANTA TERRAZA	12.82 m ²	21.02 m ²	11.58 m ²	140.45 m ²
TOTAL	422.50 m ²	509.53 m ²	115.51 m ²	182.82 m ²
TOTAL SUP. COMPUTABLE		285.07 m ²	8.04 m ²	
TOTAL SUP. COMPUTABLE		293.11 m ²		

PLANOS FINAL DE OBRA DE VIVIENDA UNIFAMILIAR

PLANO Nº
C1-02

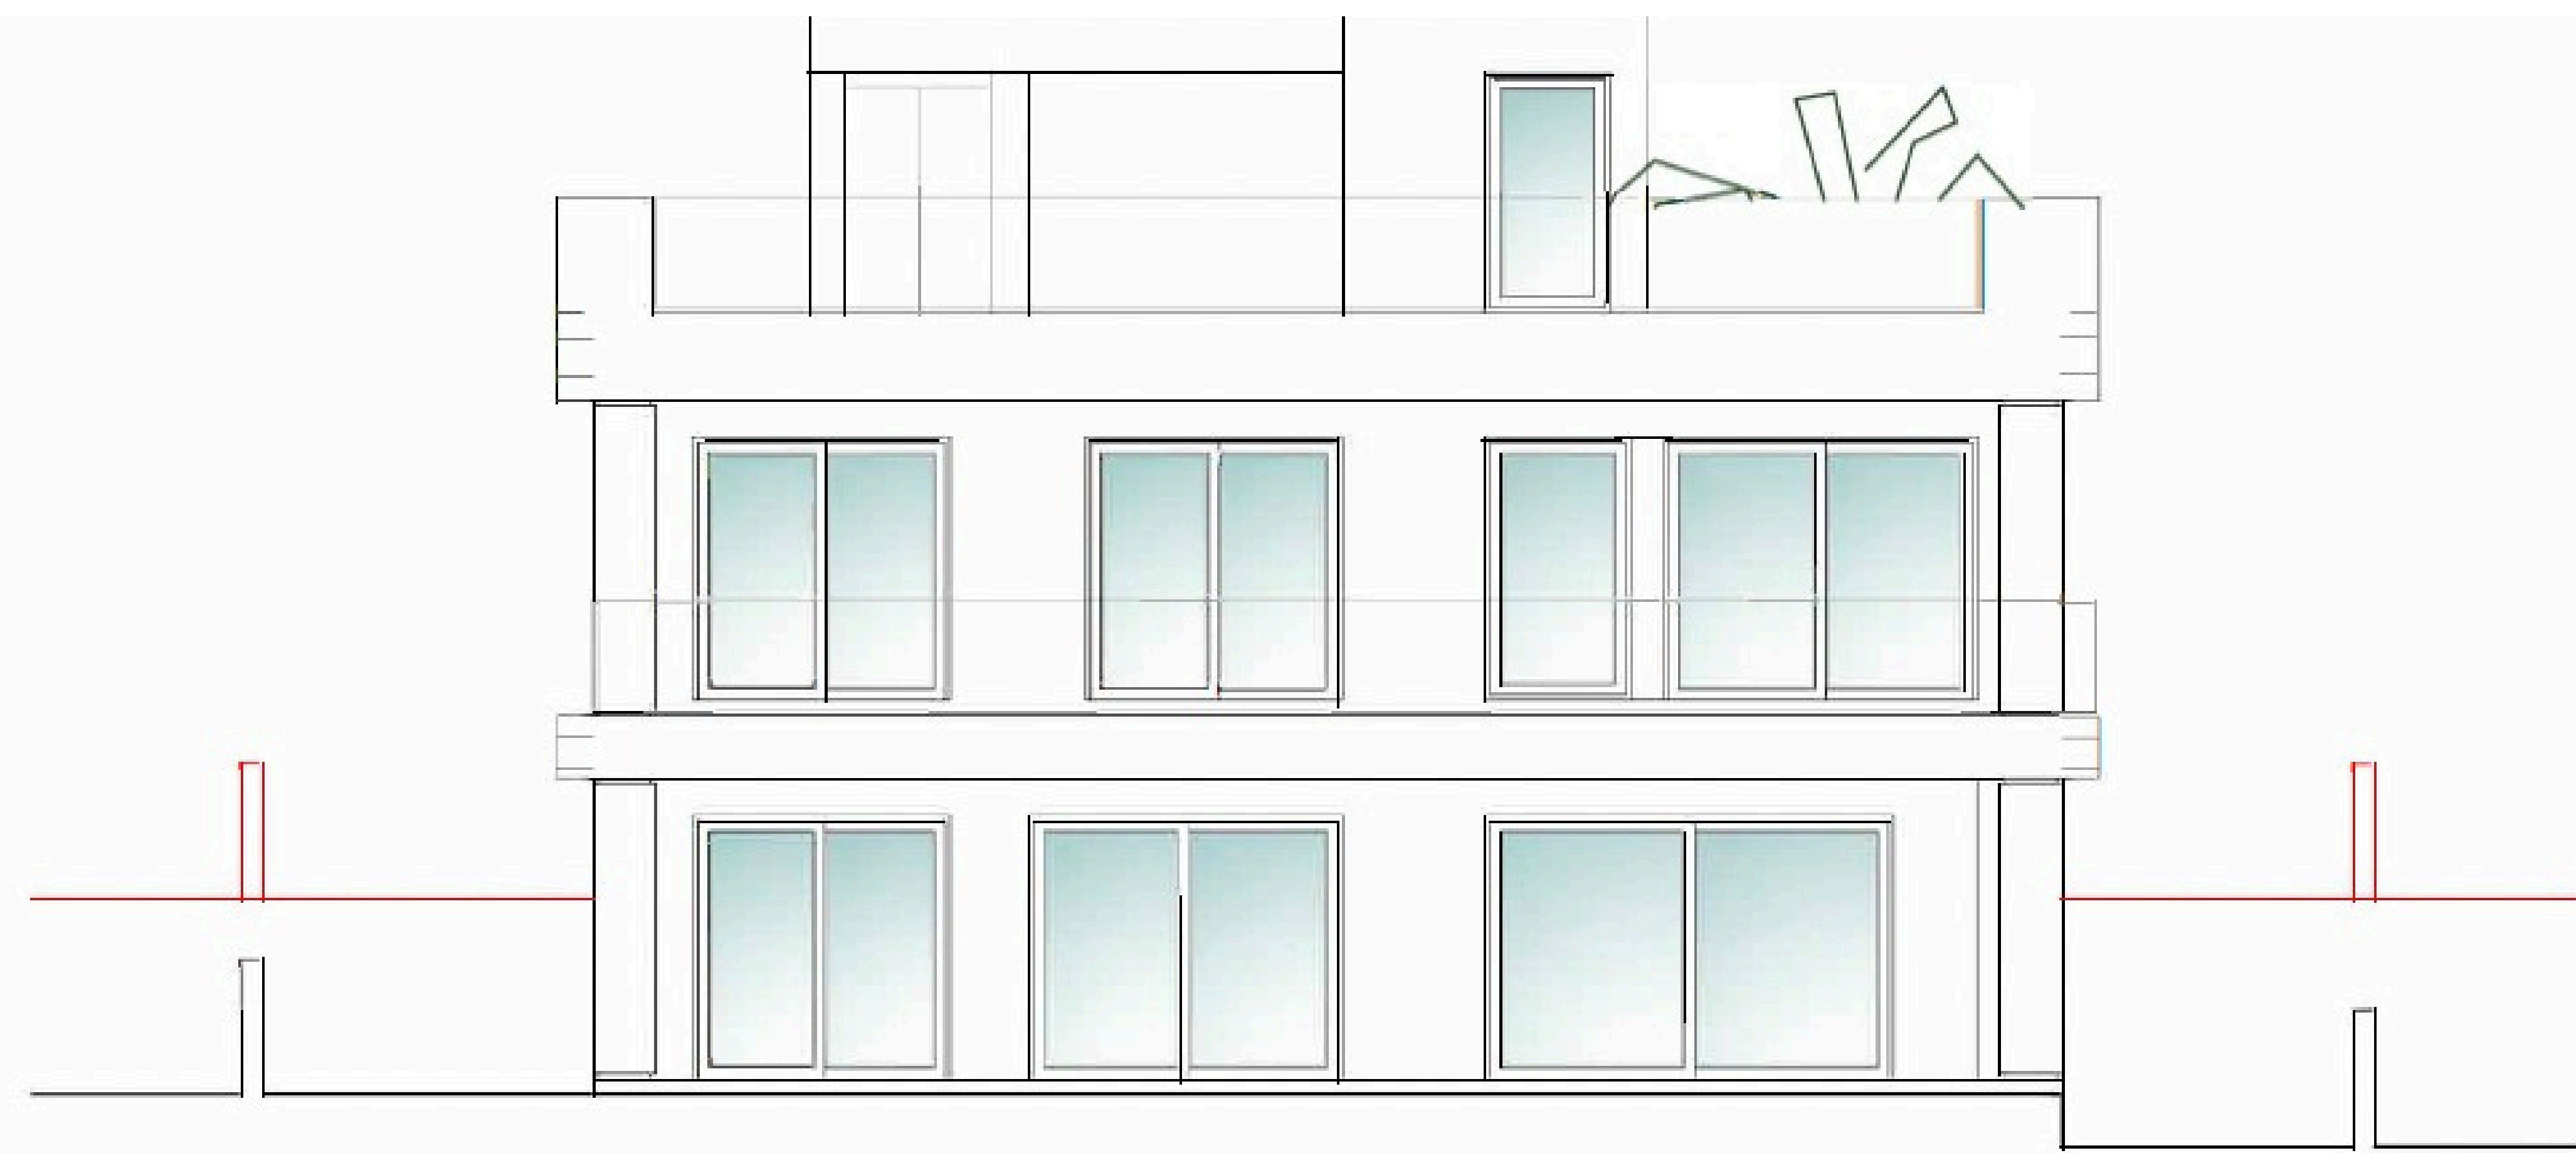


ALZADO PISCINA



ALZADO ENTRADA


PL. CUBIERTA +36,78
 PL. TERRAZA +34,58
 PL. PRIMERA +30,90
 PL. BAJA +27,30

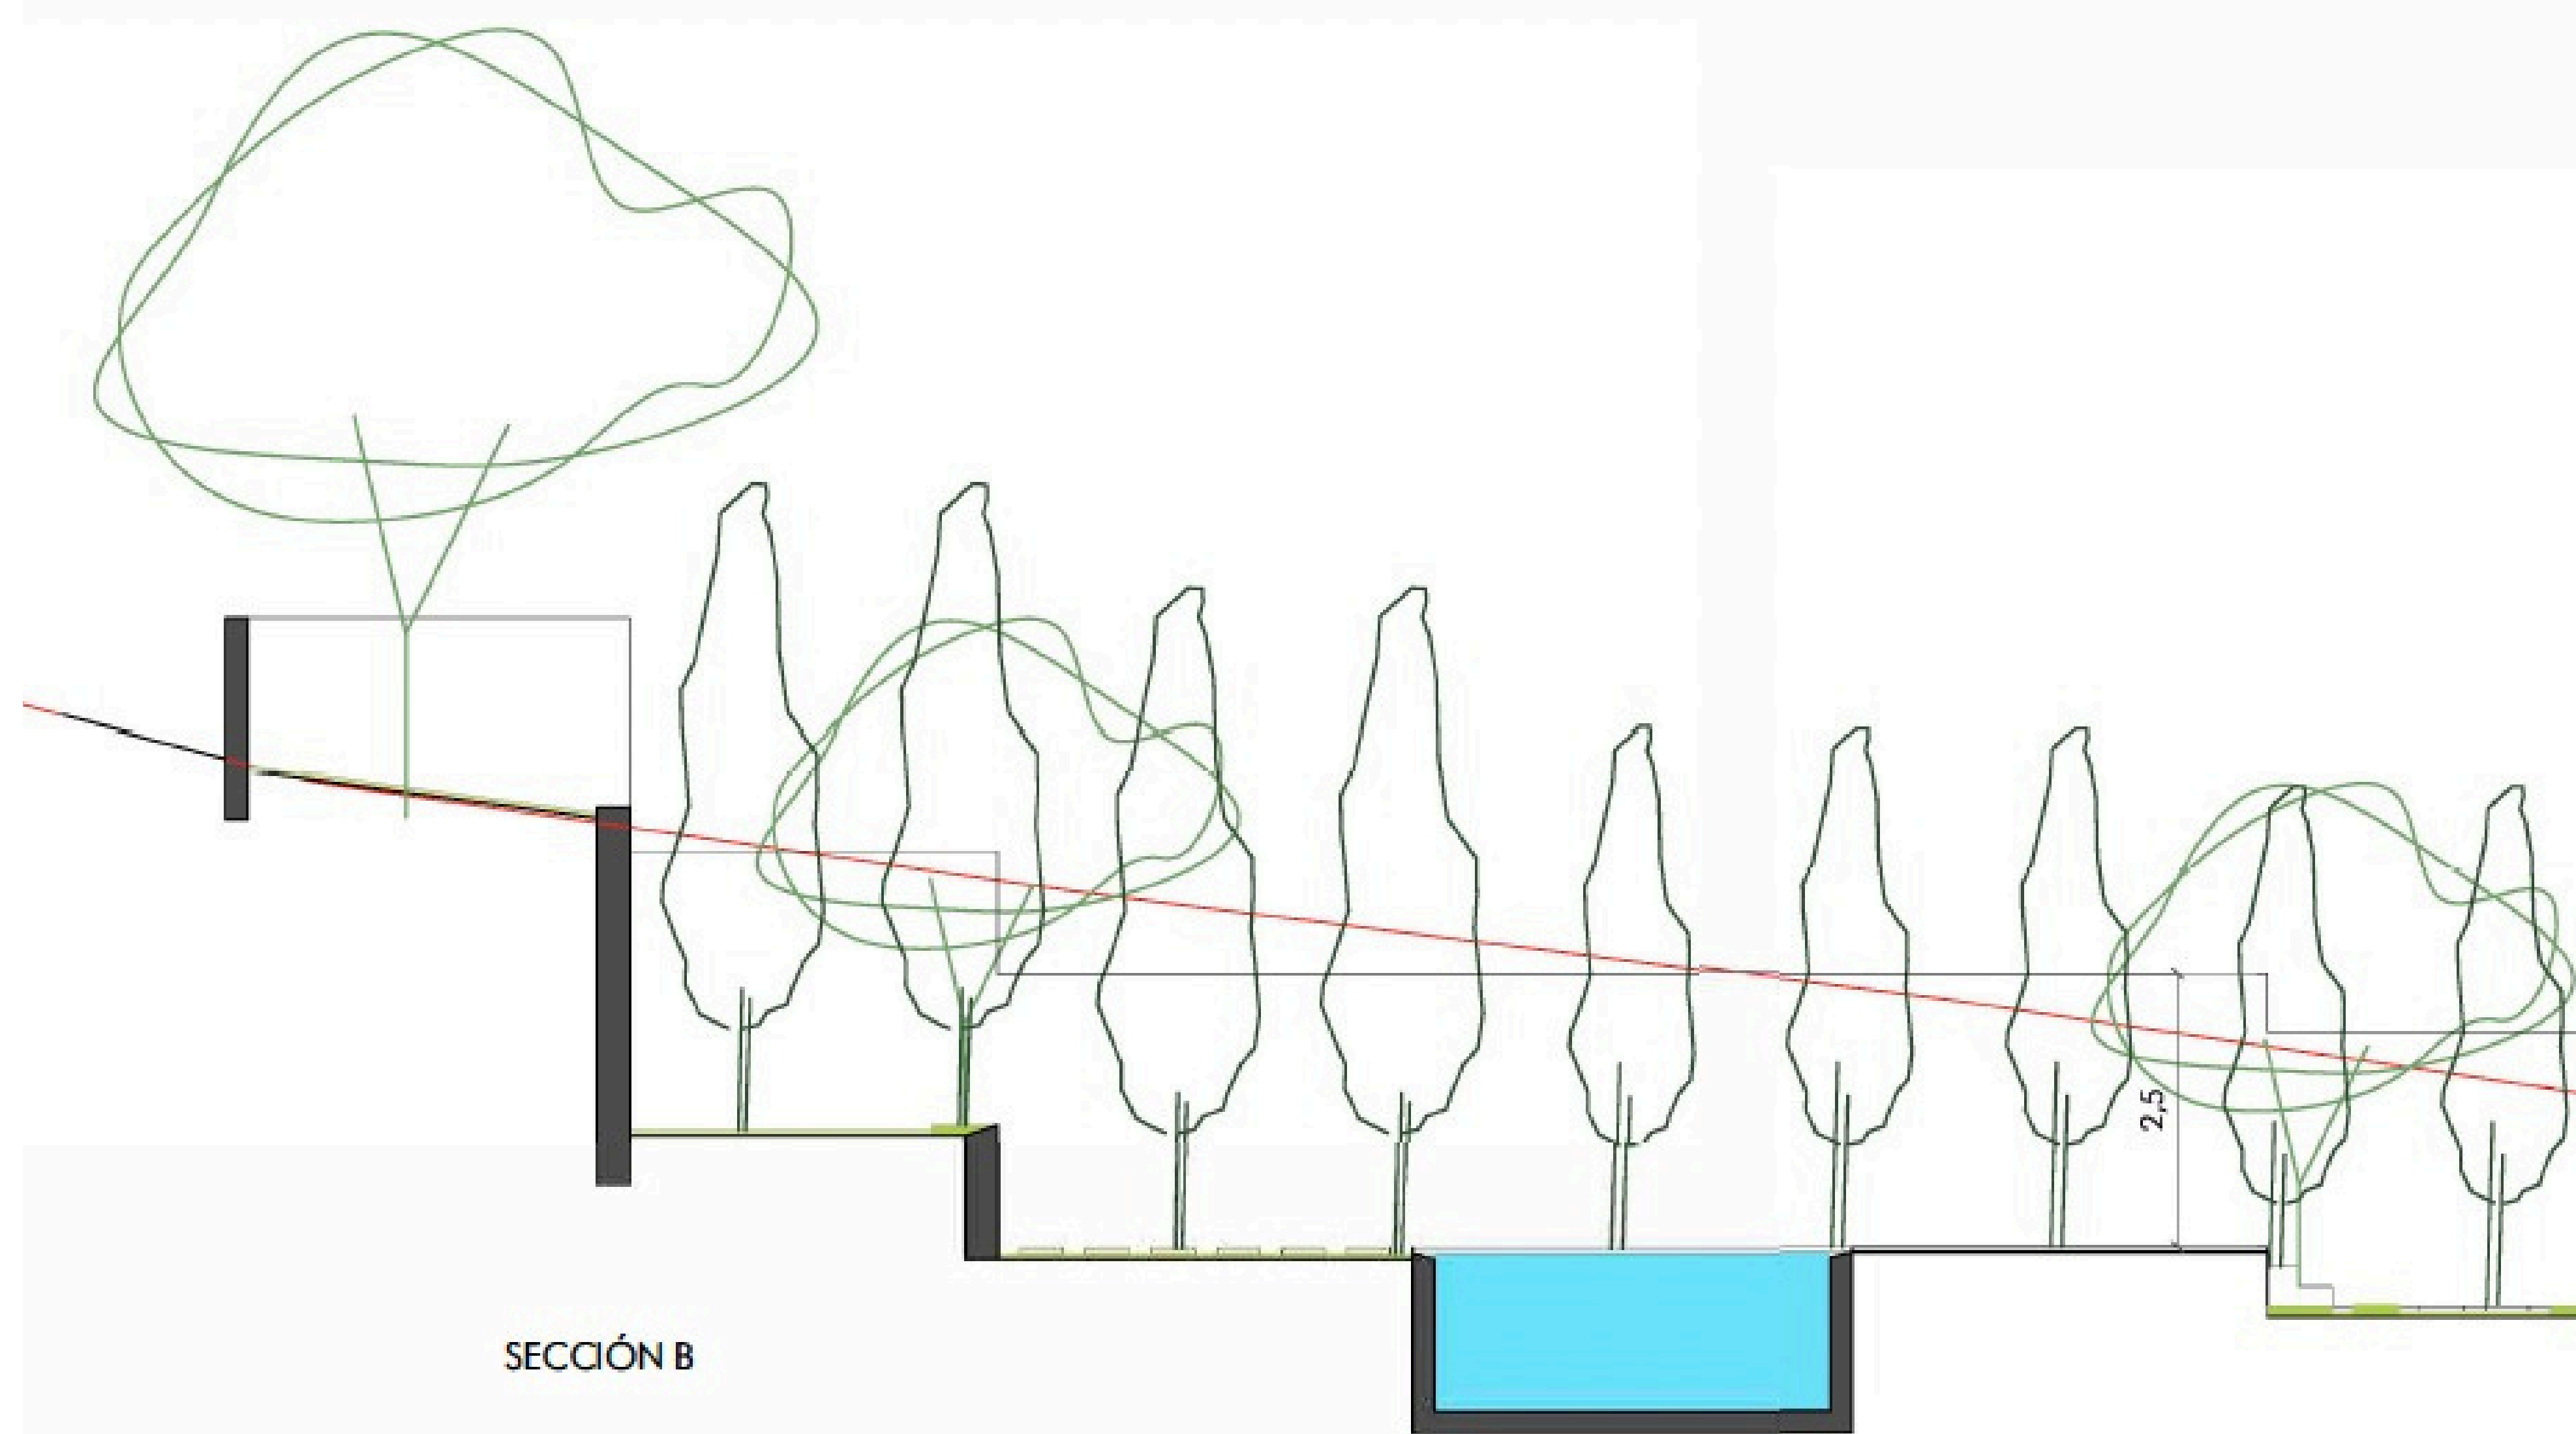

SECCIÓN B




PL. CUBIERTA +36,78
 PL. TERRAZA +34,58
 PL. PRIMERA +30,90
 PL. BAJA +27,30
 PL. SOTANO +23,70

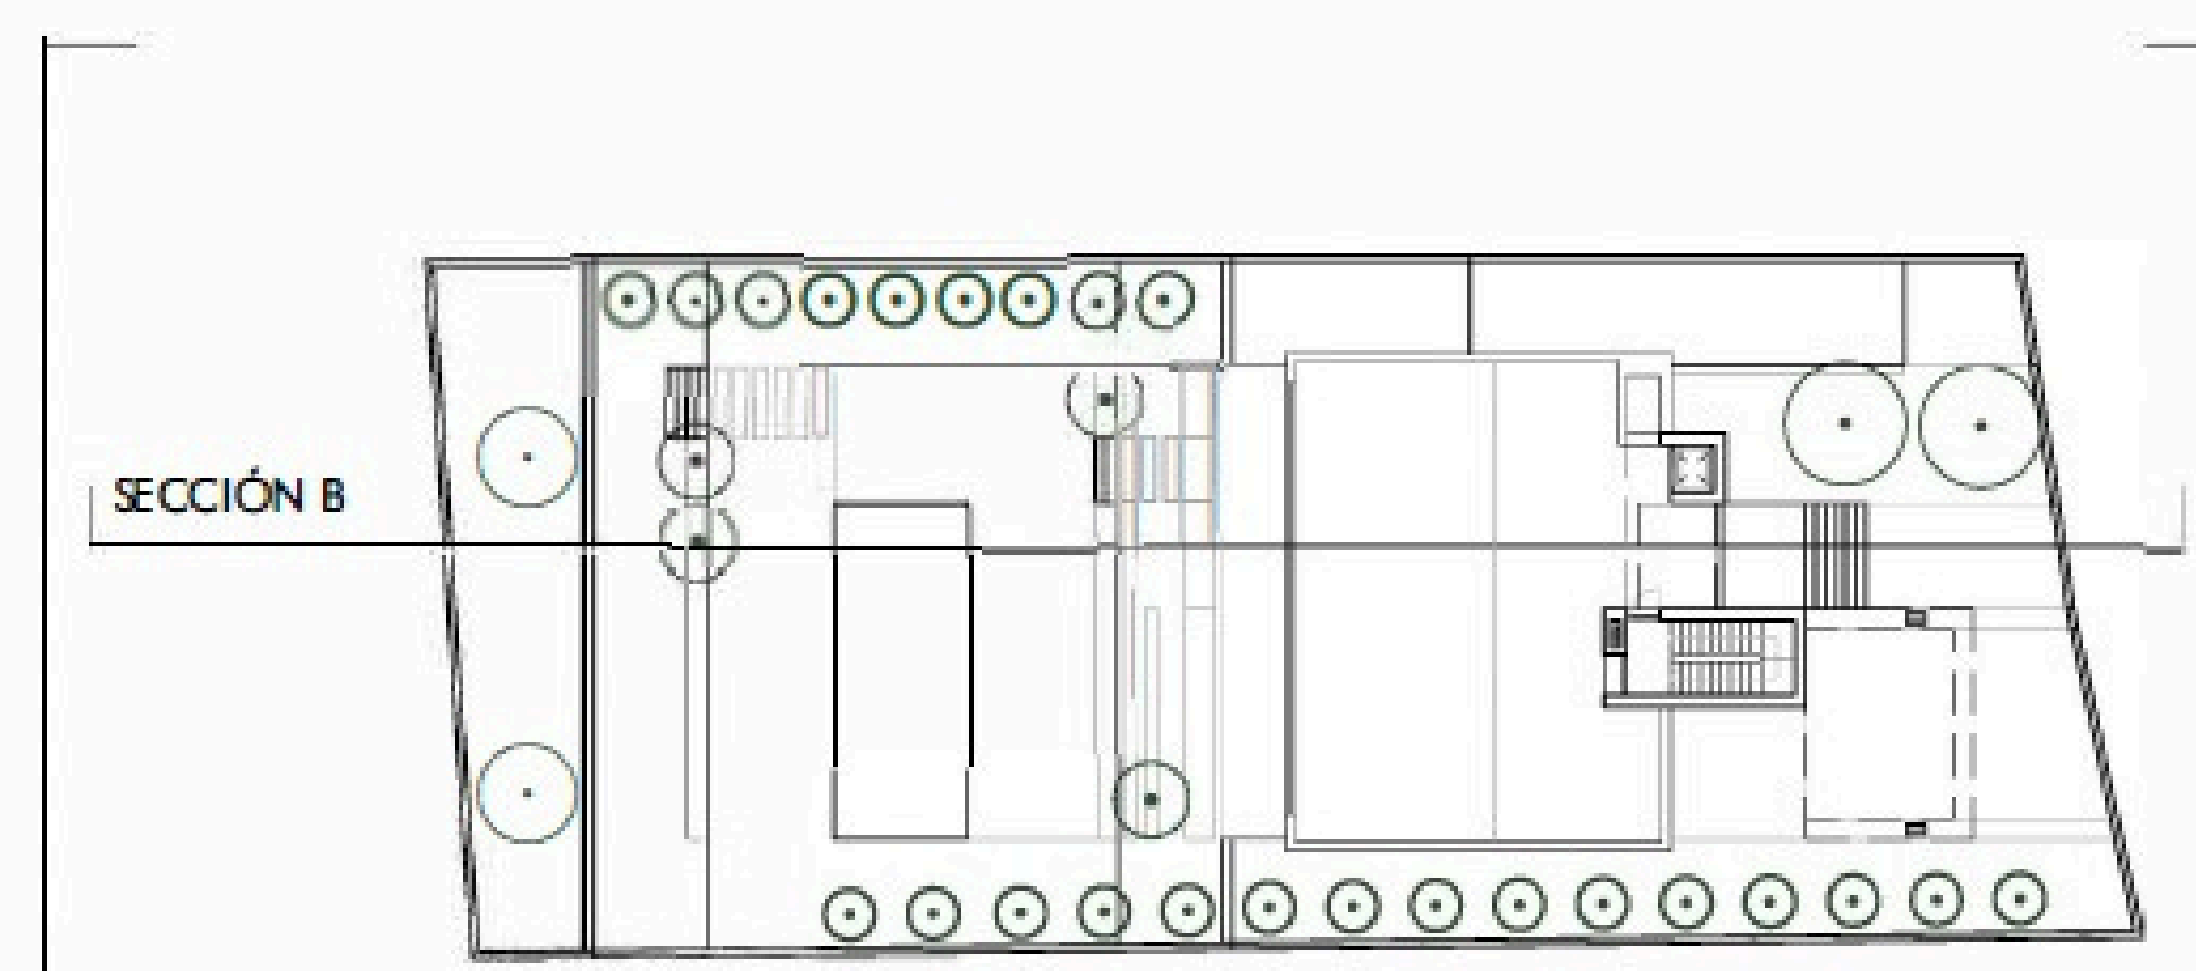


SECCIÓN B


RESANTE TERRENO NATURAL

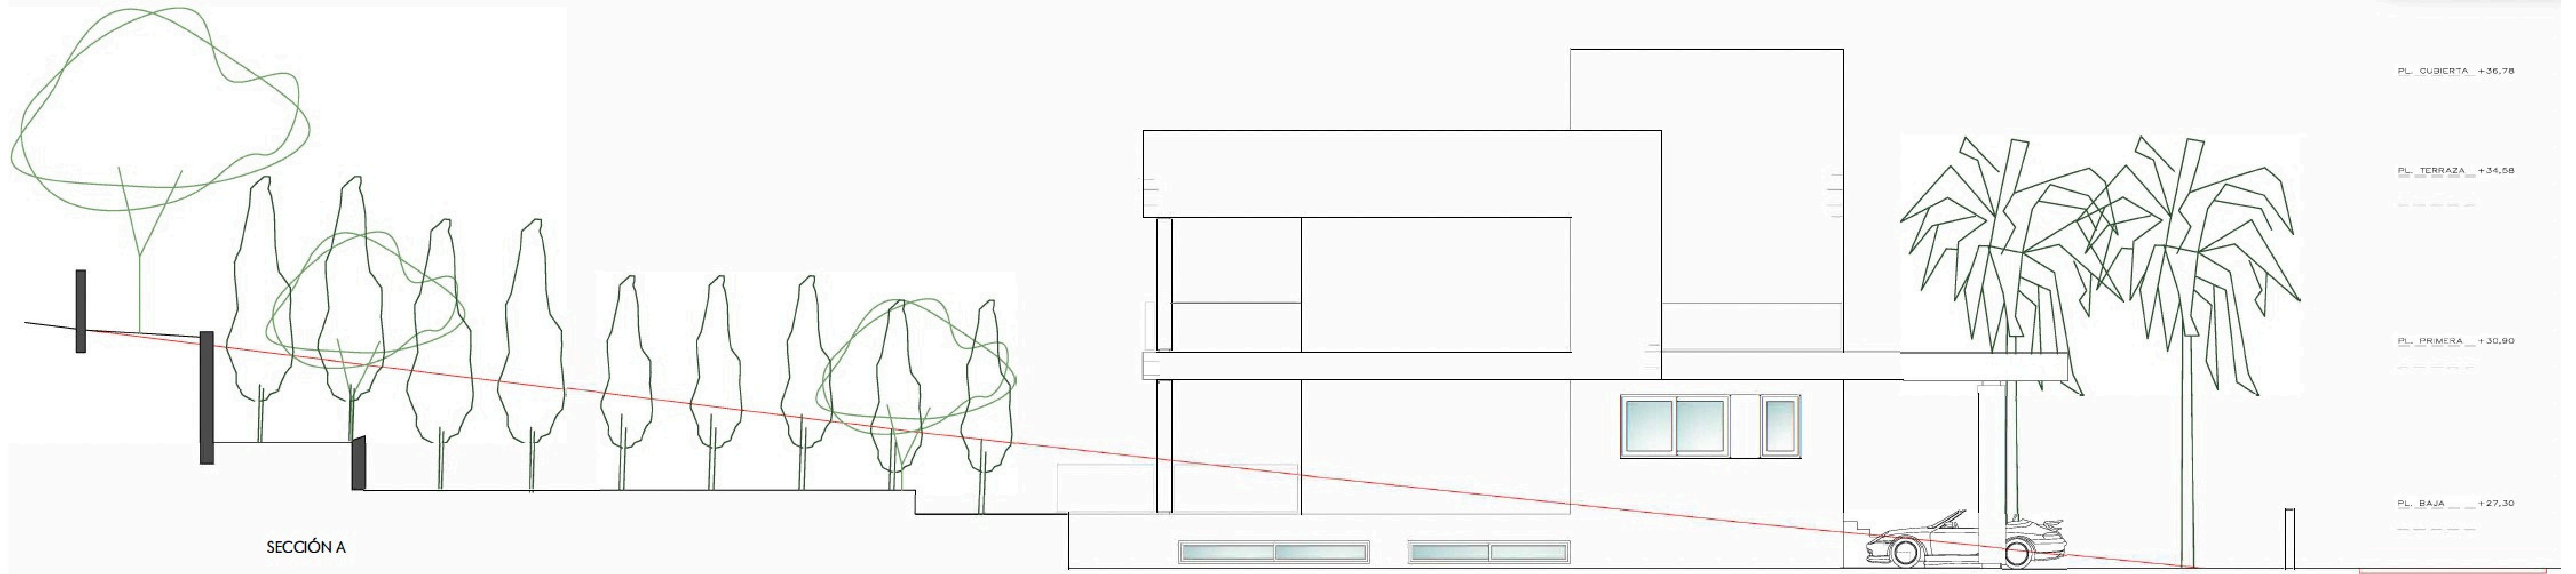


SECCIÓN A

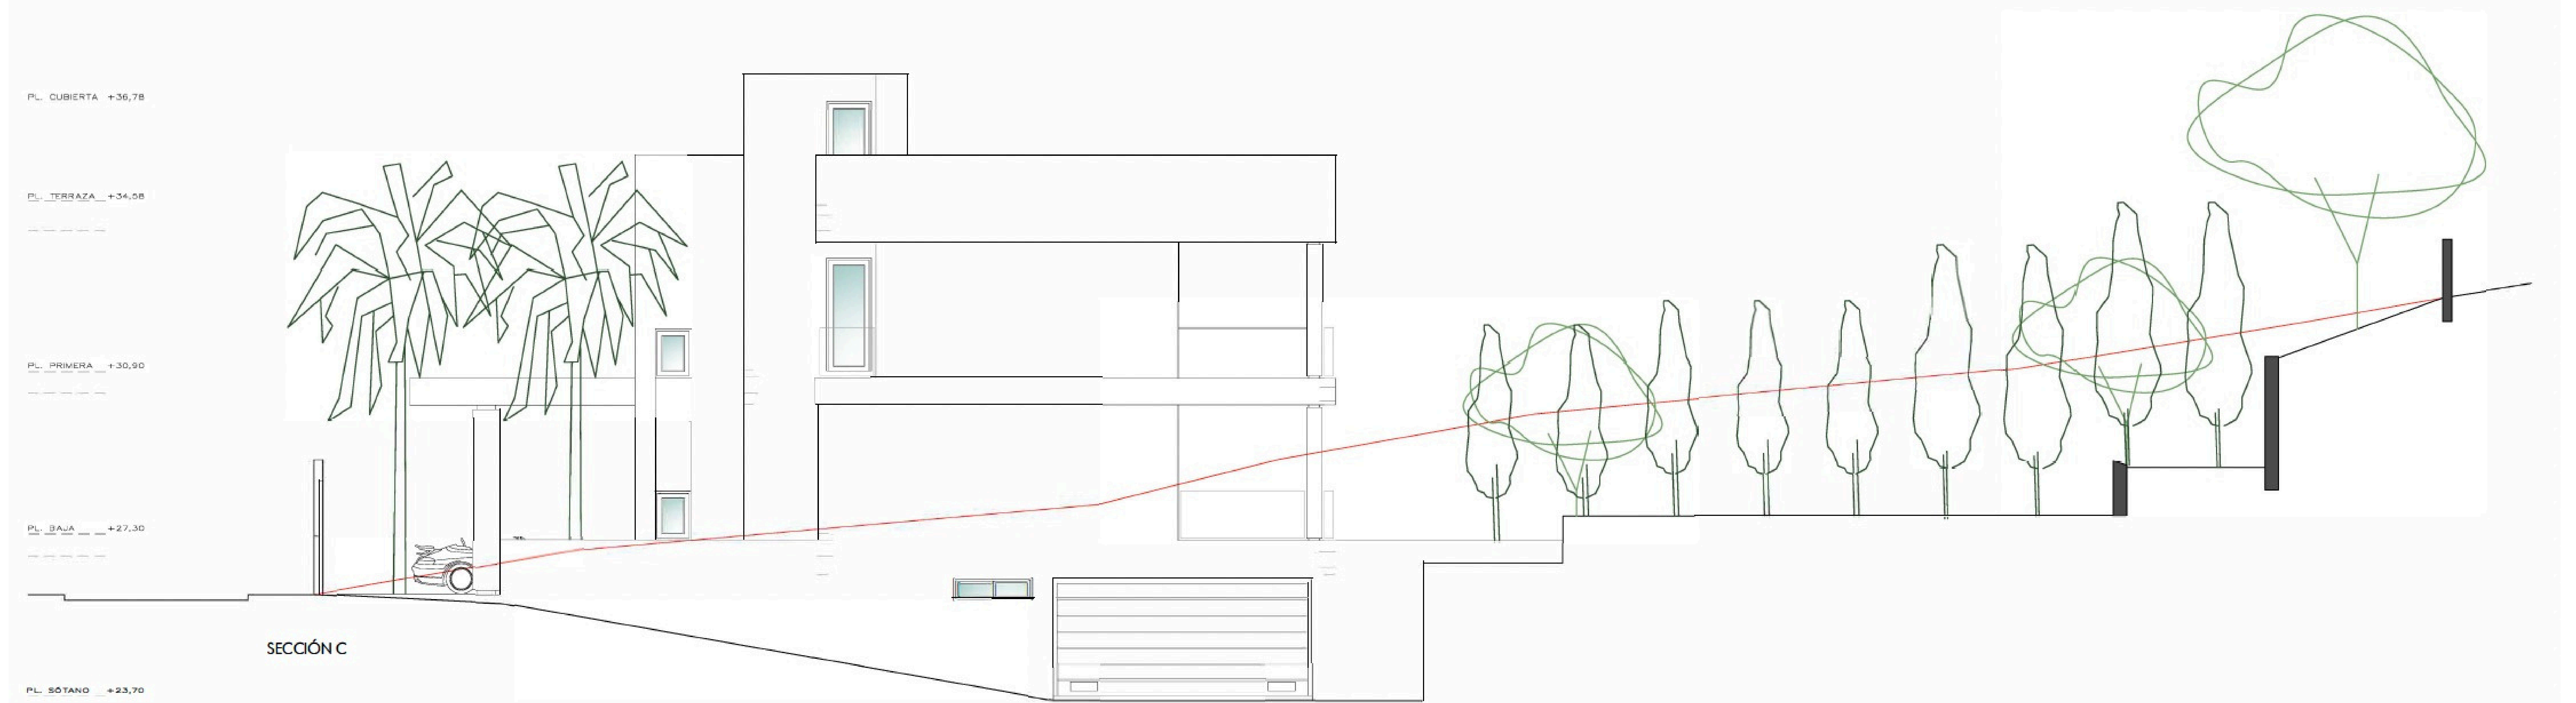


SECCIÓN C

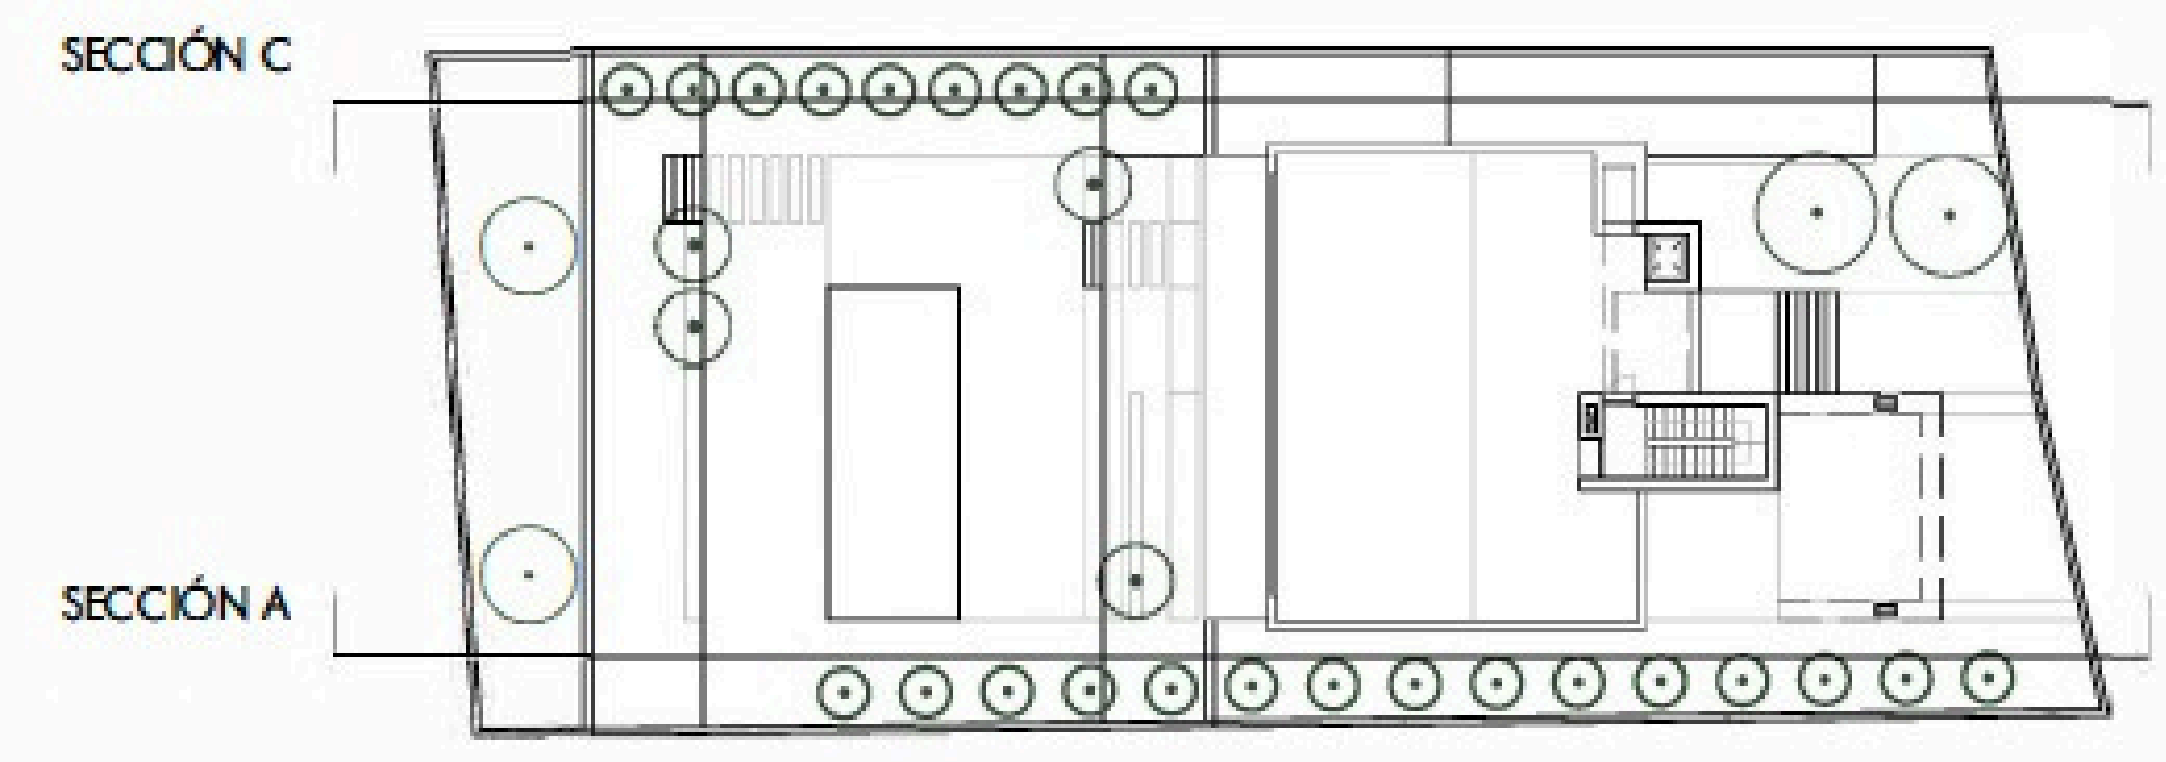


— RASANTE TERRENO NATURAL

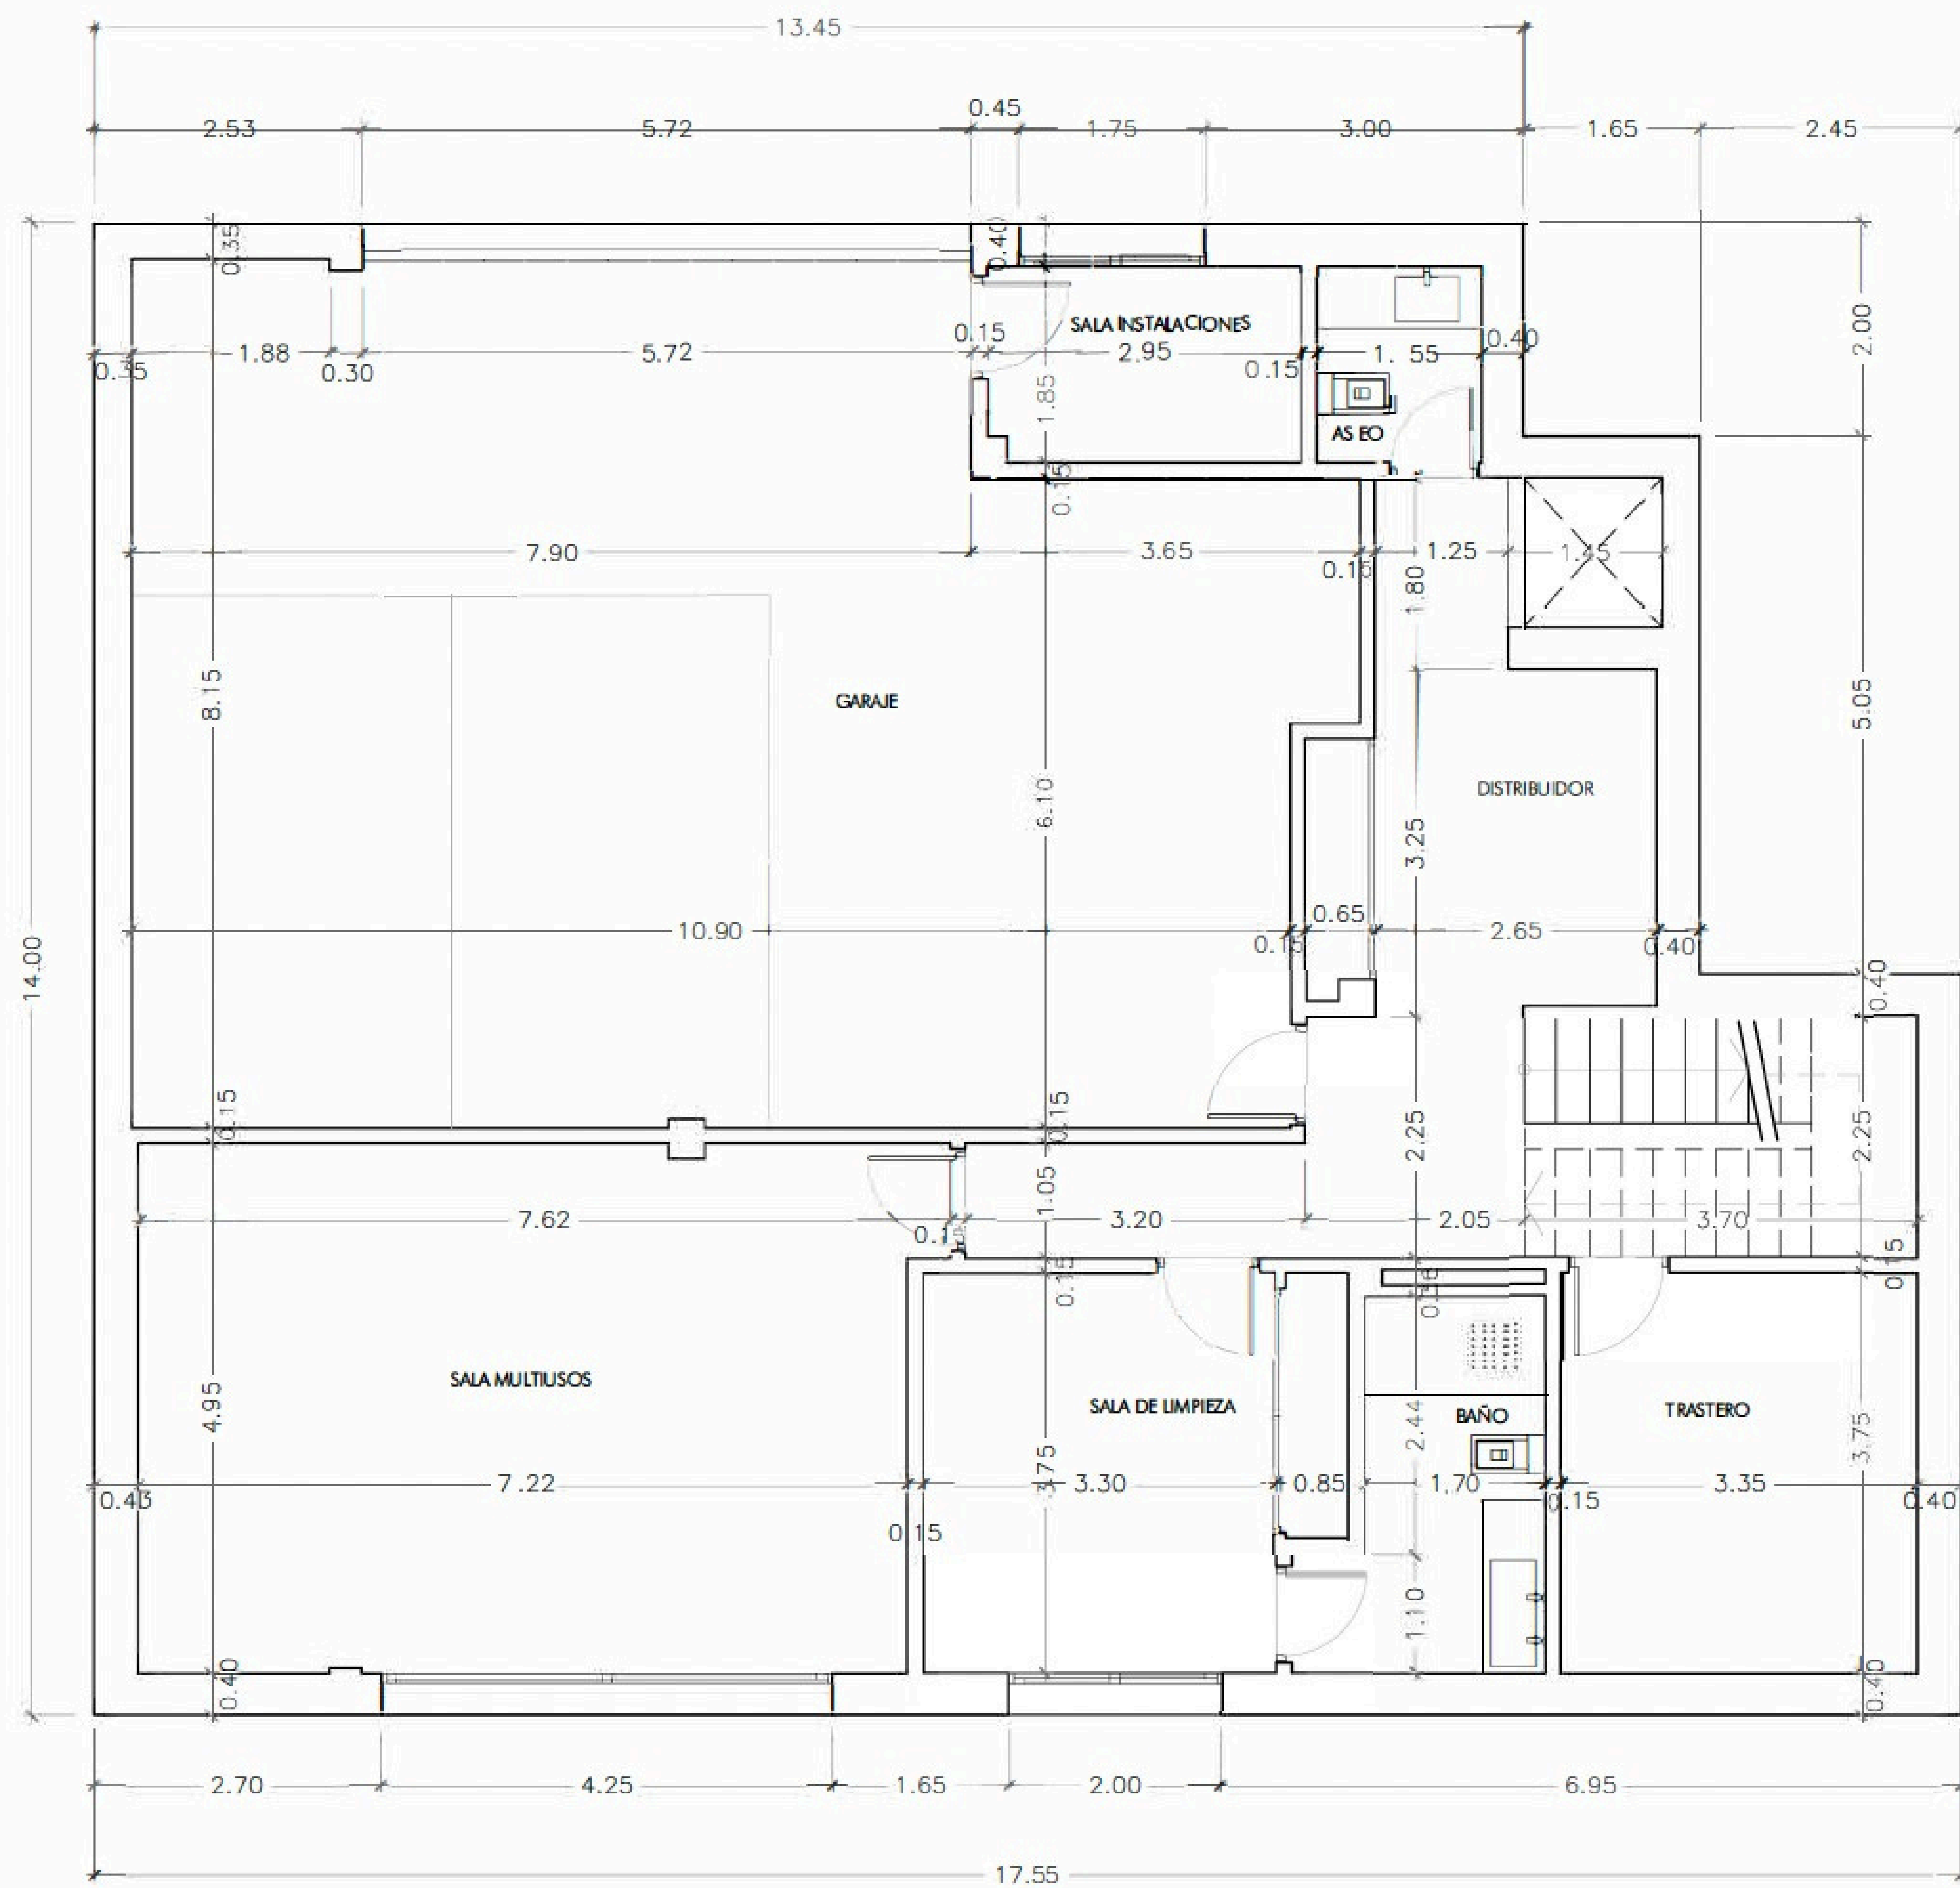


PLANTA SÓTANO

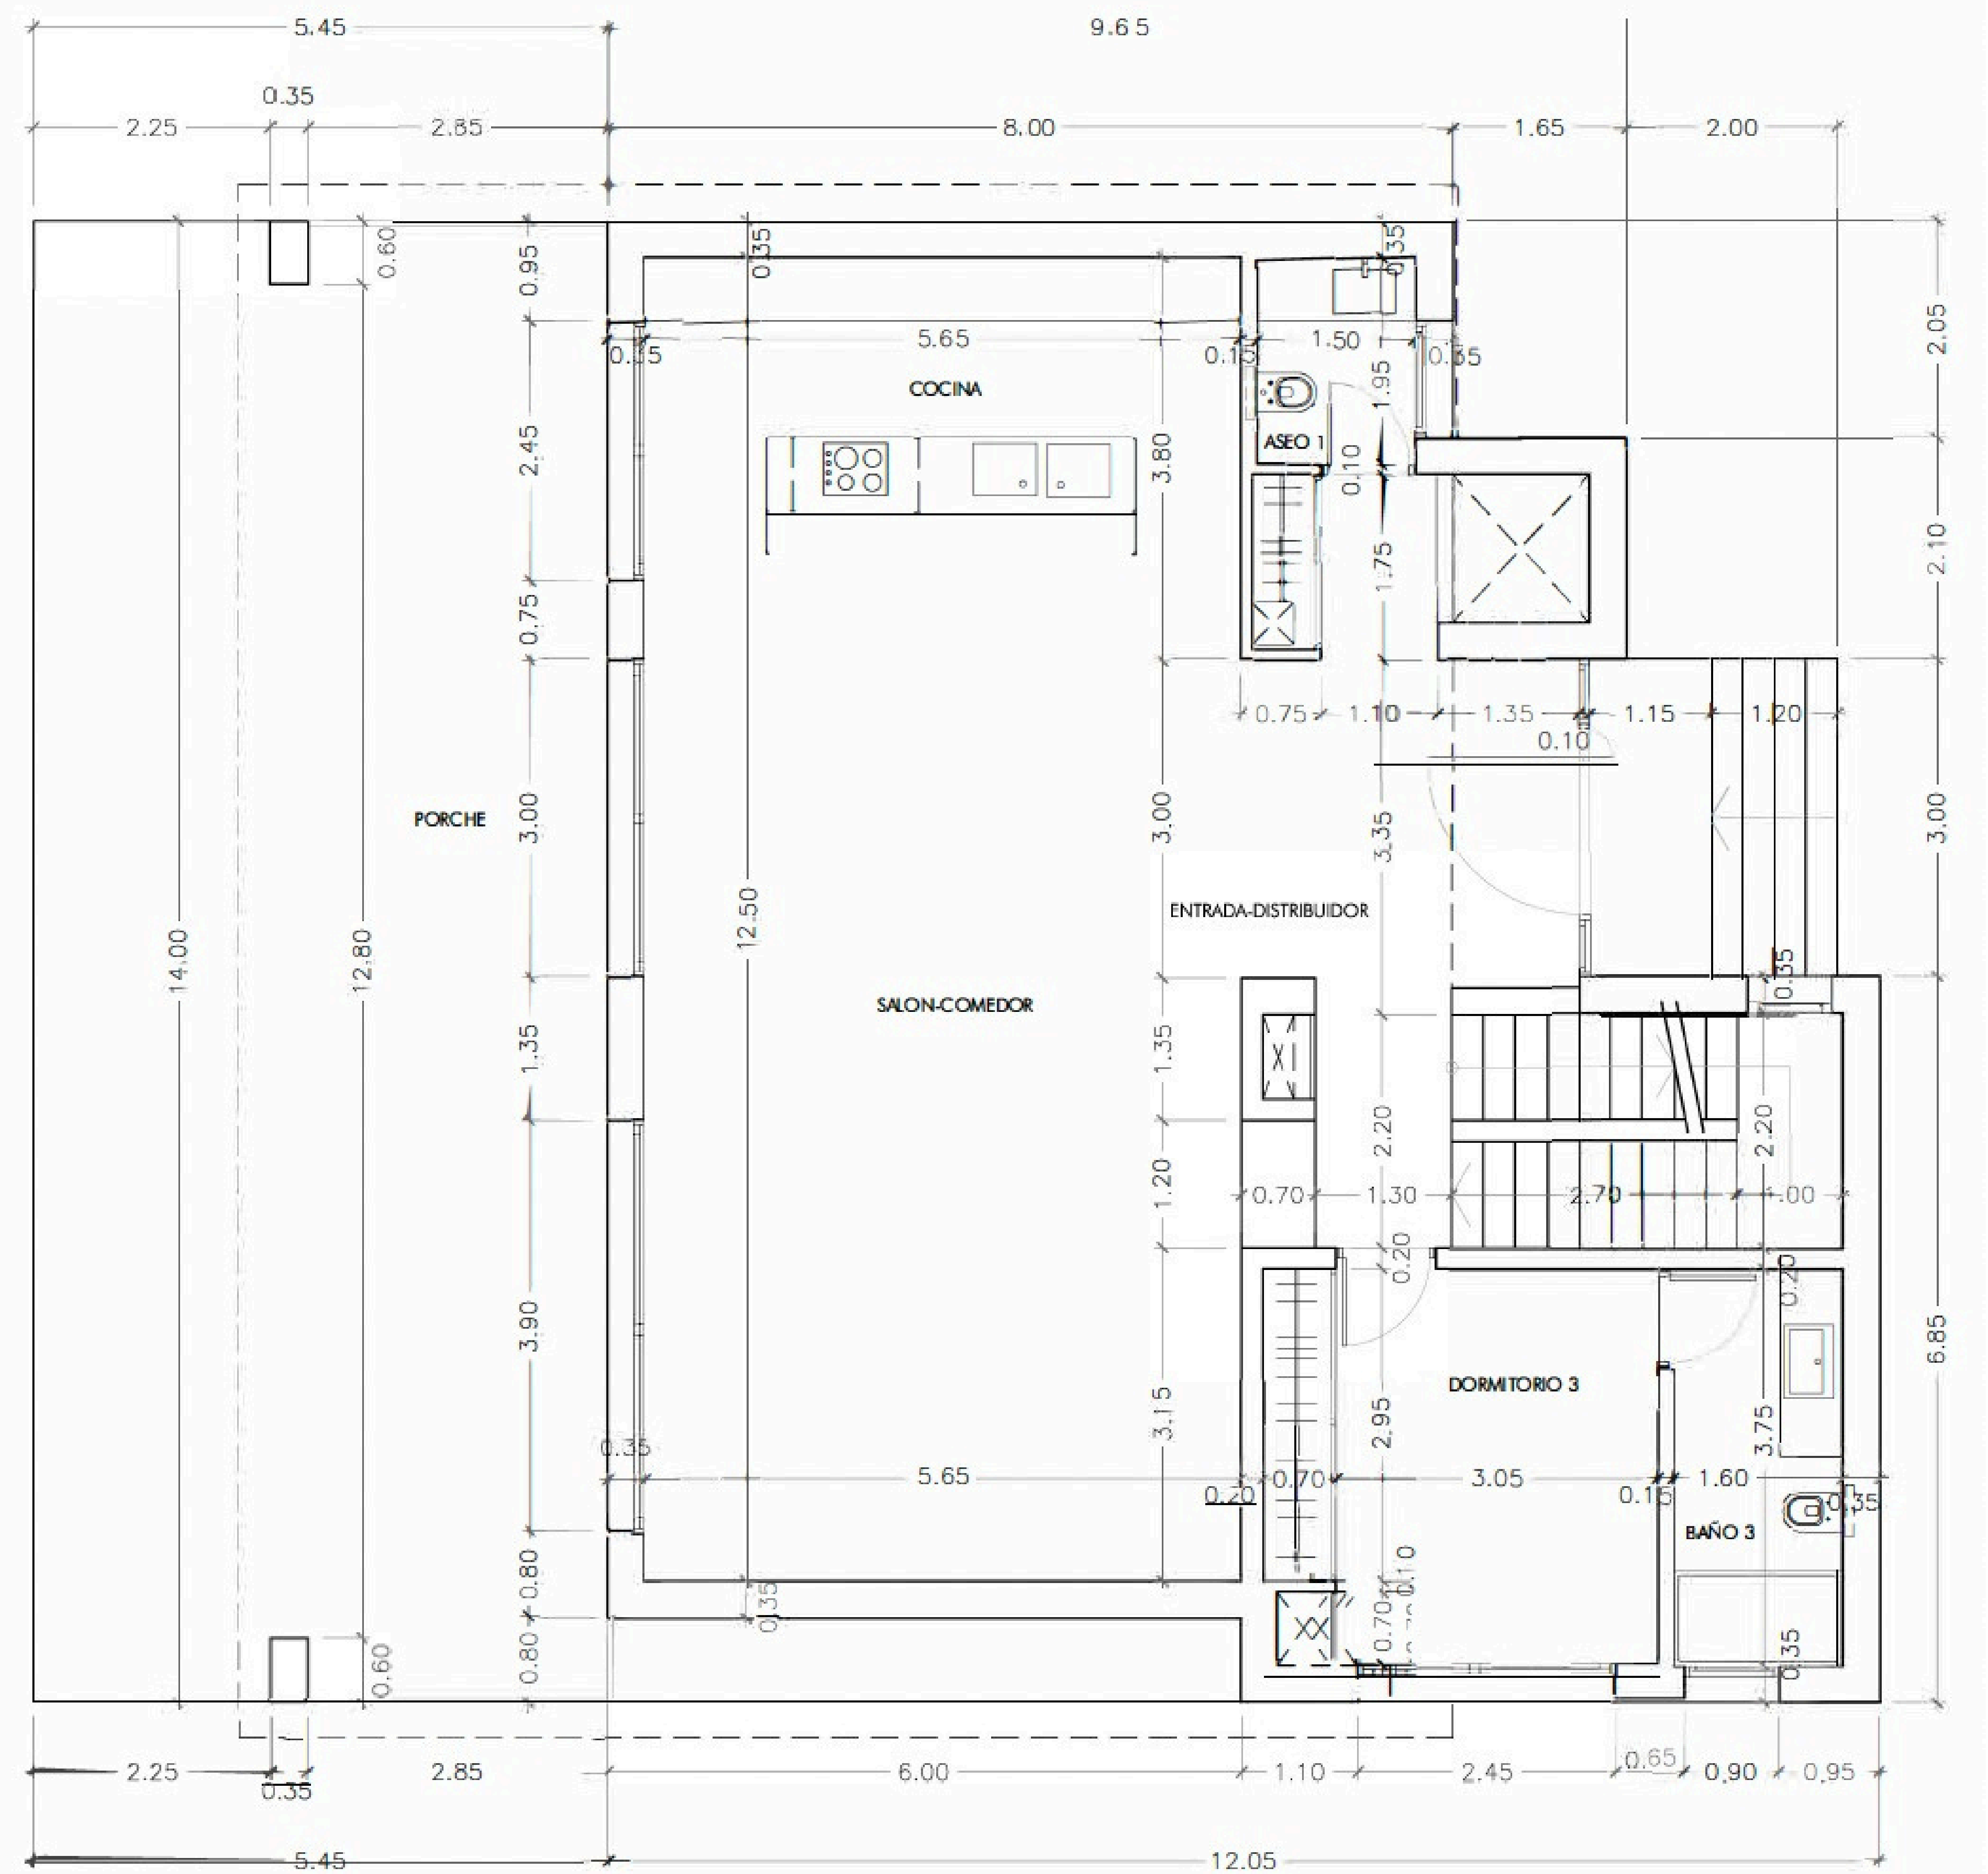

PLANTA BAJA

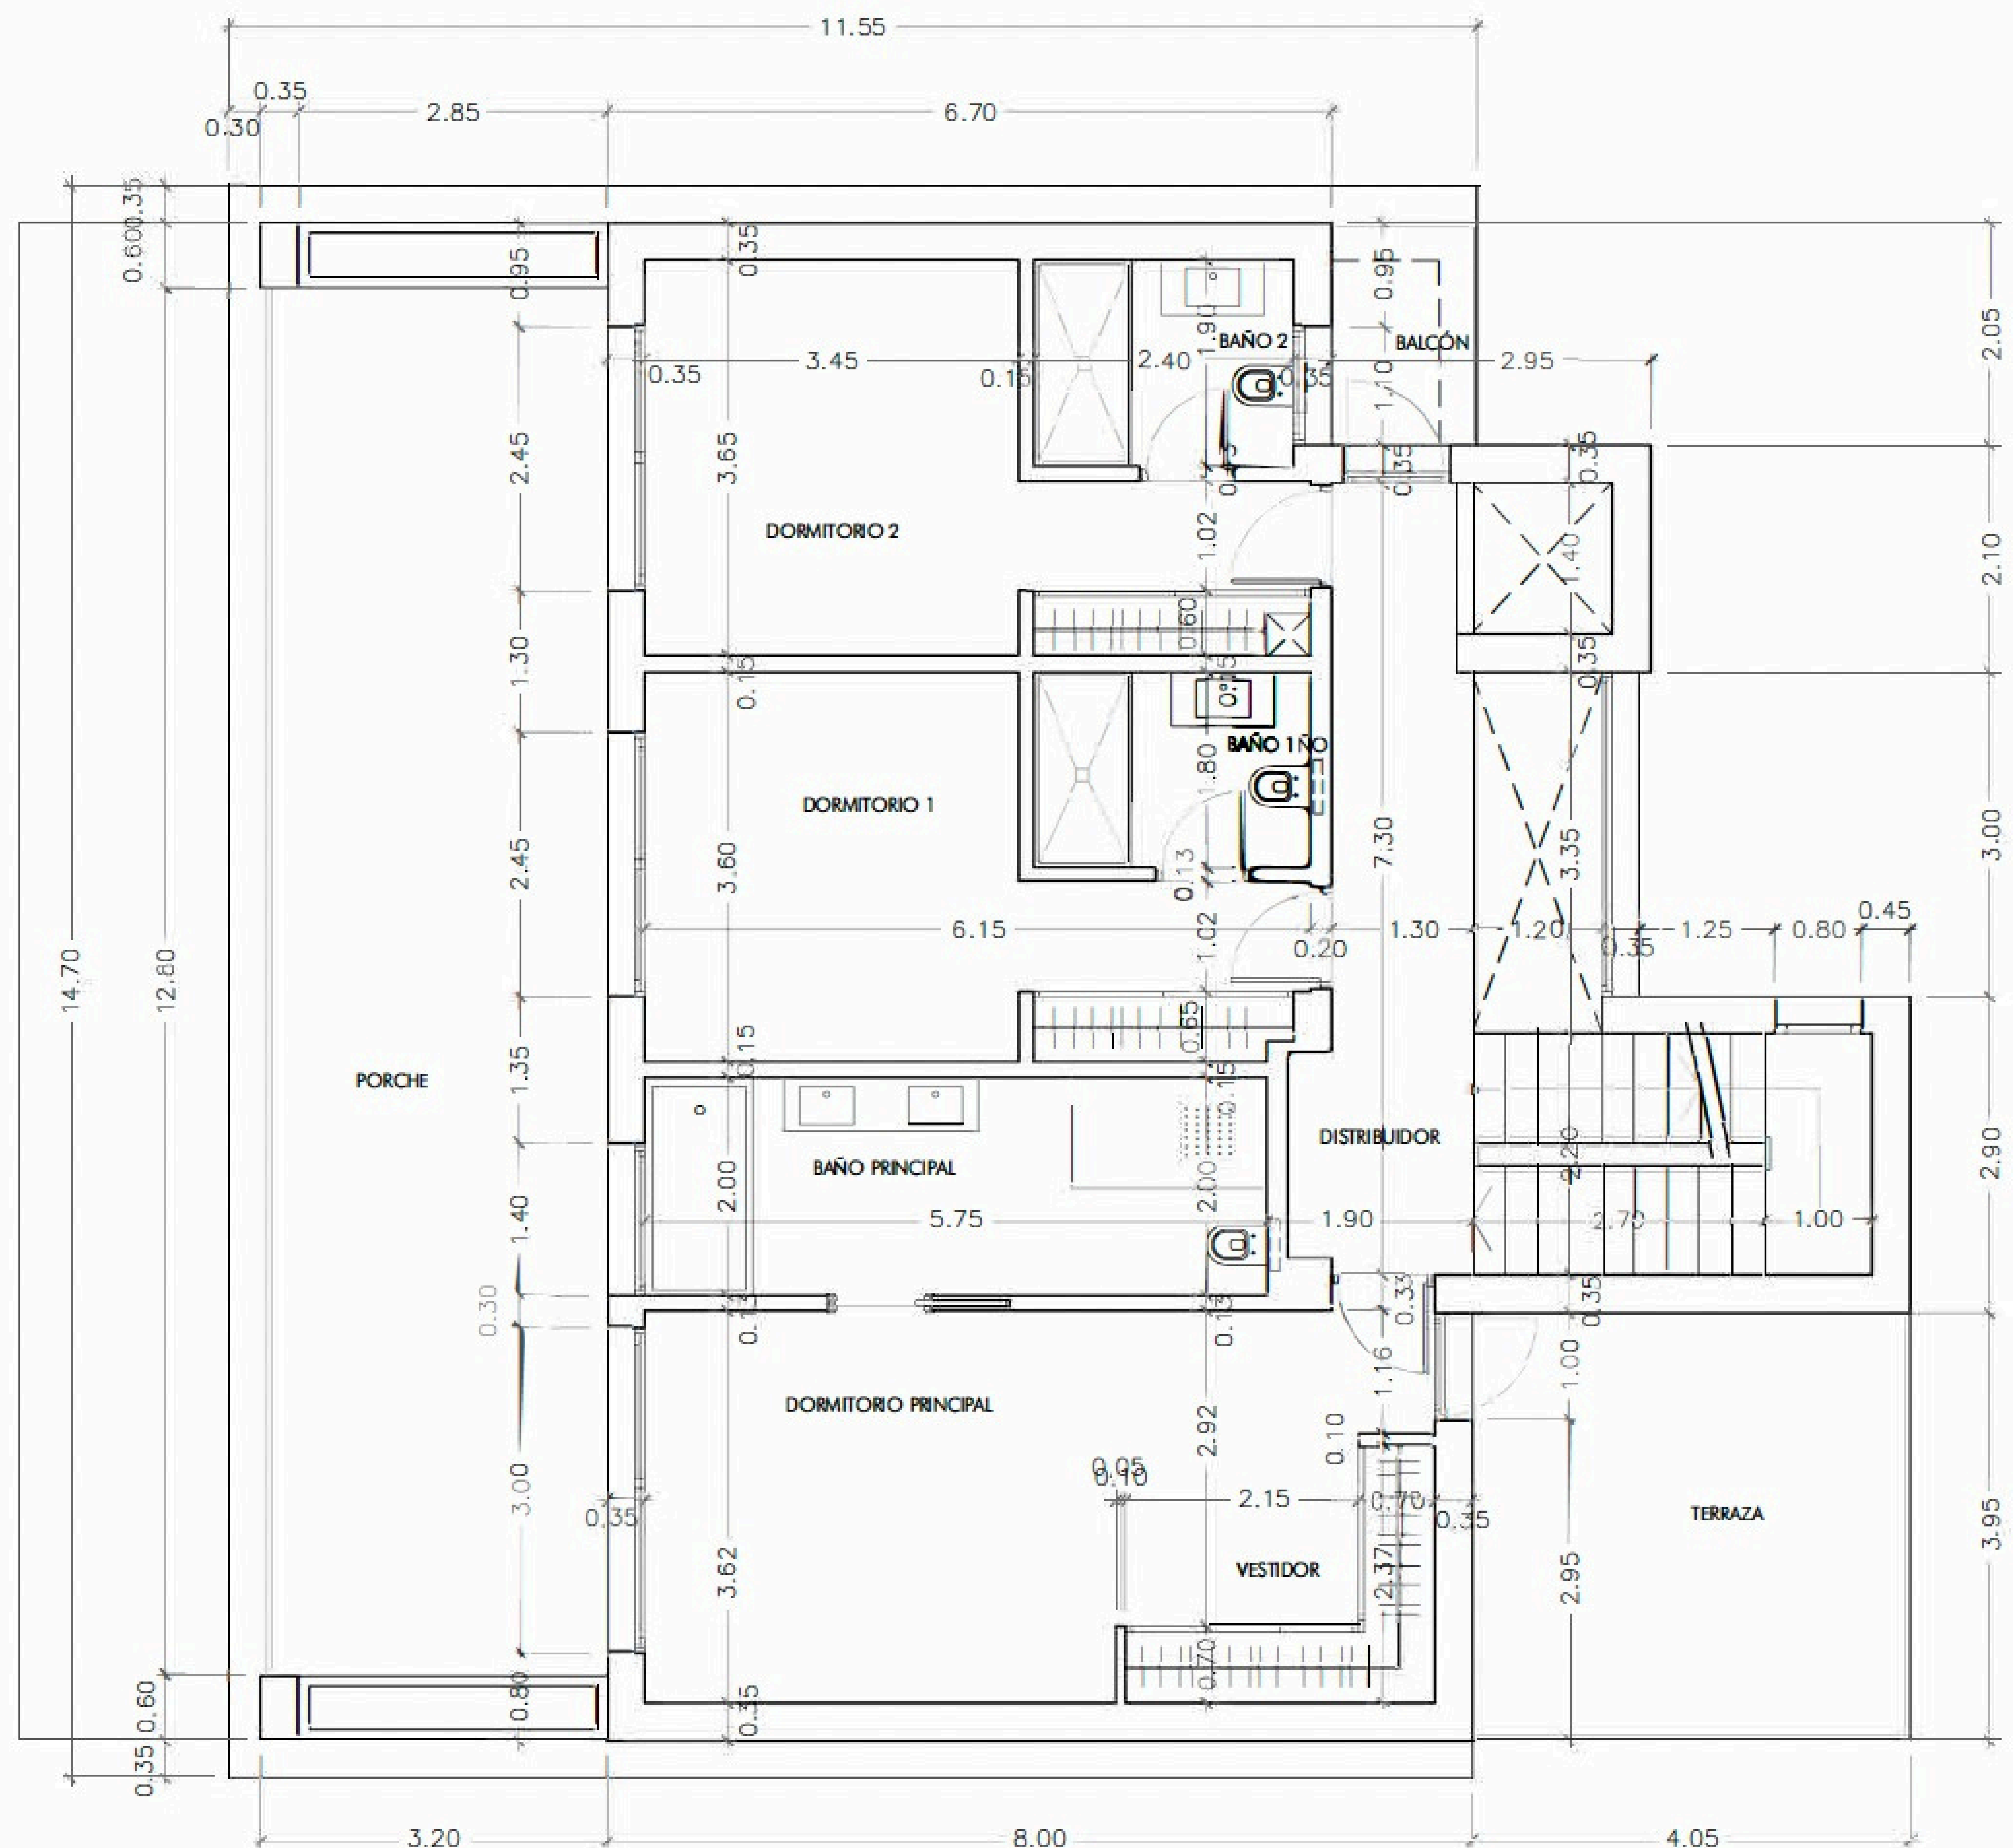

PLANTA PRIMERA

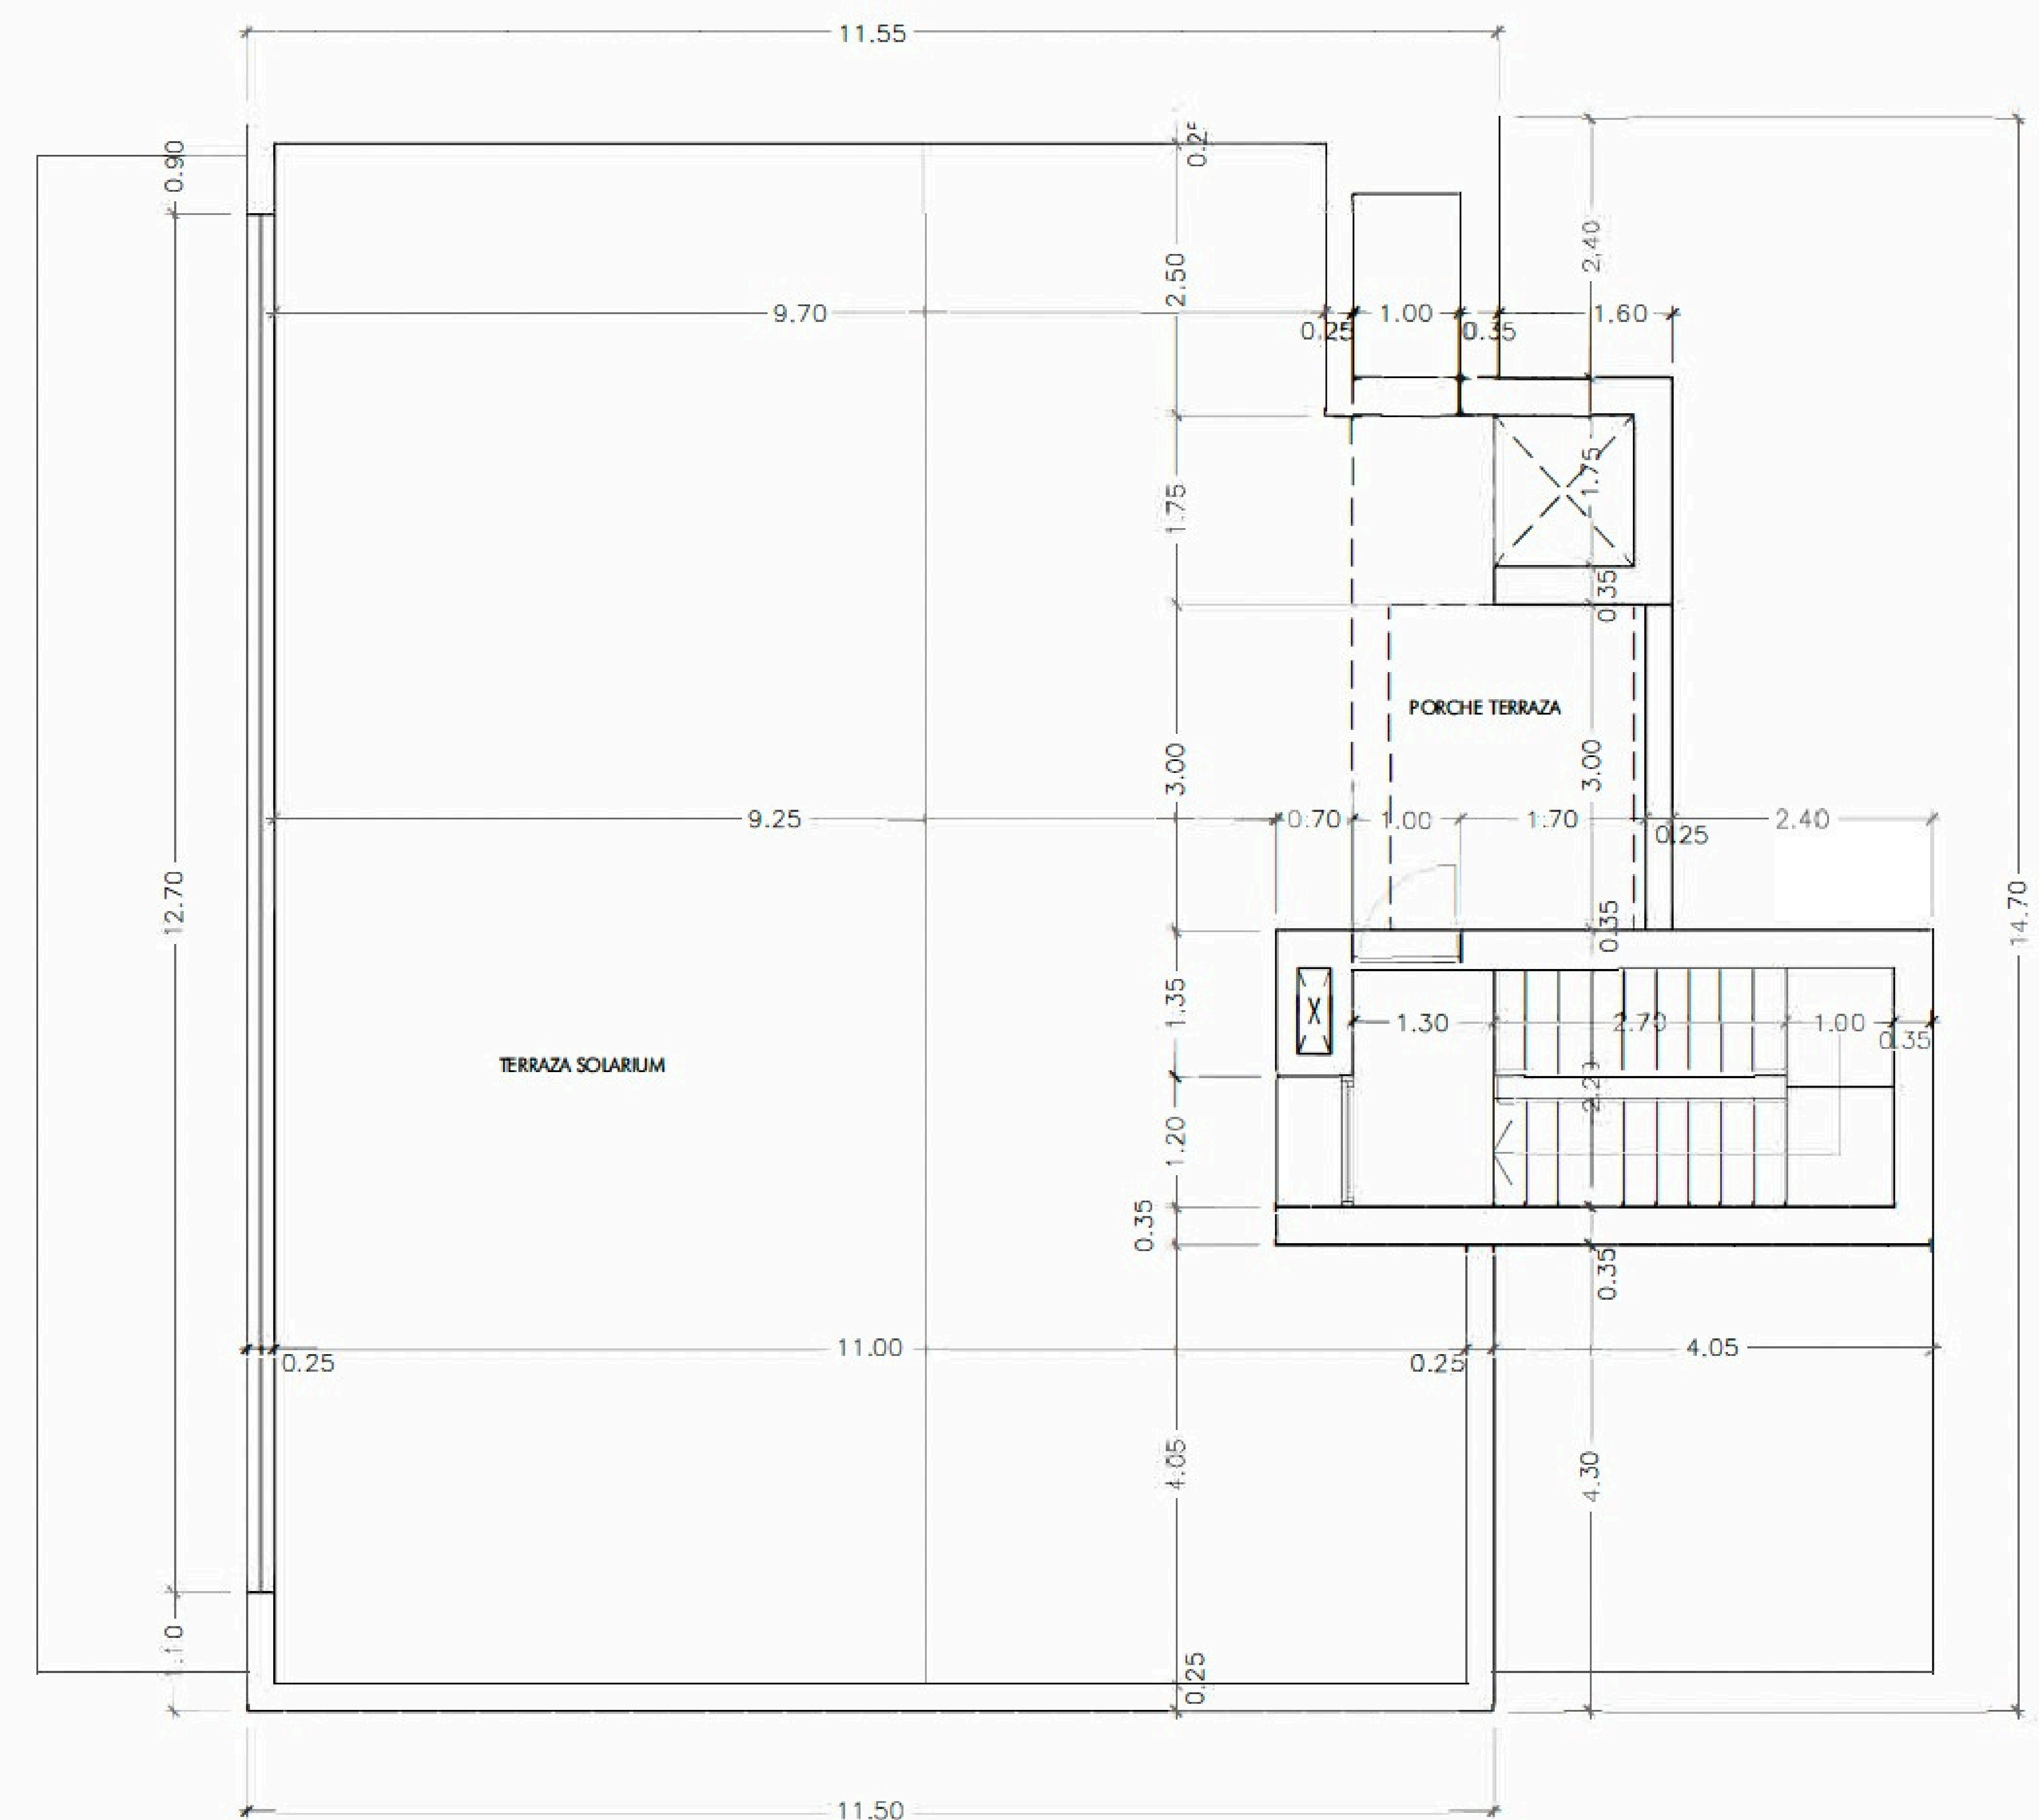

PLANTA TERRAZA

CHRISTIE'S
INTERNATIONAL REAL ESTATE
———— COSTA DEL SOL ————

Where *Luxury* lives

Velázquez, 1, 29602 Marbella, España
+34 951 122 313 | marbella@cire-costadelsol.com

Paseo de Reding, 25, 29016 Málaga, España
+34 951 122 312 | malaga@cire-costadelsol.com